PERVENUTO DALLA STRUTTURA

VENERE MARMO PORTORO S.r.l.
Via Monte Muzzerone 17
Tel. 0187/792511 - Cell. 0335/7153962
19022 LE GRAZIE (SP)
Part. IVA 0106412 011 4

REGIONE LIGURIA 31 LUG. 2003

MARCA DA BOLLO 10,33 Euro

30.07.03

REGIONE LIGURIA
ATTIVITA' ESTRATTIVE
PERVENUTO IN DATA
30 LUG. 2003

REGIONE LIGURIA
Struttura Attività Estrattive
UFFICIO CAVE
Via G. D'Annunzio, 113
16100 GENOVA

REGIONE LIGURIA
GIUNTA REGIONALE
DIREZIONE GENERALE
12.08.03 000043
N° PROTOCOLLO 11812

REGIONE LIGURIA
ATTIVITA' ESTRATTIVE
PERVENUTO IN DATA 13 AGO. 2003
PROT. N. 3162
ASSEGNATO A CAVE
IN DATA ... IL DIRIGENTE

Oggetto: ***richiesta di variante al Piano Territoriale delle Attività di Cava – - Cava di marmo portoro denominata "CAVETTA" in Comune di Portovenere (La Spezia).***

La sottoscritta Nicoletta Modesti, nata a Verona il 07/01/1965, residente in Portovenere loc. Le Grazie Via Carosella 65, in qualità di Amministratrice della Venere Marmo Portoro S.r.l. con sede in Portovenere loc. Muzzerone, cod. fis. e p.ta I.V.A. 01064120114, titolare dell'Autorizzazione Regionale D.G.R. n°287 del 09/03/2001 per l'esercizio dell'attività estrattiva nella cava di cui in oggetto, premesso che:

- Con delibera del Consiglio Regionale n°16 del 29 febbraio 2000, la Regione Liguria ha approvato il Piano Territoriale delle Attività di Cava;
- Che la perimetrazione prevista nel PTRAC approvato, all'interno della quale si sviluppa il progetto di cui alla suddetta Autorizzazione Regionale, è comprensiva di un solo imbocco d'accesso alle zone di estrazione;
- Che la normativa vigente D.Lgs.624/96 all'art.54 (vie d'uscita), in vigore dal 3 dicembre 2003, prevede la presenza di almeno due vie di comunicazione con l'esterno;

RICHIEDE,

con la presente, ai sensi della Legge regionale 24 luglio 2001 n°21, la variante al Piano Territoriale delle Attività di Cava, al fine di modificare la perimetratura indicata come "Cs" nella Scheda n°106 – sigla 22SP in modo da comprendere una fascia sottostante la strada del Muzzerone per la presenza di un secondo imbocco al polo estrattivo.

Il suddetto imbocco è attualmente raggiungibile tramite una strada sterrata esistente che in caso di accoglimento della presente dovrà essere adeguato alle necessità di utilizzo.

Si allega alla presente una relazione descrittiva concernente le motivazioni che hanno portato alla formulazione della presente istanza, le cartografie del PTRAC e le indicazioni a livello locale del PTCP.

Certa della benevola accoglienza della presente istanza, è gradita l'opportunità per porgere Cordiali saluti.

Le Grazie lunedì 28 luglio 2003

Venere Marmo Portoro S.r.l.
l'amministratore

Lorenzo Bardelli
Geometra

REGIONE LIGURIA

PROVINCIA DI LA SPEZIA

Comune di Portovenere

Località Le Grazie – Monte Muzzerone

Cava di Marmo Portoro detta:

"*CAVETTA*"

RICHIESTA DI VARIANTE AL PIANO TERRITORIALE DELL'ATTIVITÀ DI CAVA.

Oggetto: RELAZIONE TECNICA

GEOM. LORENZO BARDELLI

via D. Manin 9-19121 La Spezia - tel. e fax 0187738540-email:*spglb@tin.it*
cod. fis. BRD LNZ 67P23 E463K - p.ta I.V.A. 00954430112

Il sottoscritto **GEOM. LORENZO BARDELLI**, con studio in La Spezia Via D. Manin n°9, iscritto all'Albo dei Geometri della Provincia di La Spezia al n°1132, in qualità di tecnico incaricato dalla Società Venere Marmo Portoro S.r.l. con sede in Comune di Portovenere loc. Le Grazie Monte Muzzerone, relativamente alla richiesta di variante al Piano Territoriale dell'Attività di Cava D.C.R. n°16 del 29/02/2000, in merito all'esercizio dell'attività estrattiva nella cava di marmo portoro denominata "CAVETTA", sita in Comune di Portovenere (SP) loc. Le Grazie monte Muzzerone, redige la seguente relazione tecnica.

SITUAZIONE ATTUALE DELLA CAVA

L'attività estrattiva oggetto della presente relazione è sita in prossimità della sommità del Monte Muzzerone a quota di circa m. 300 s.l.m., in direzione NE dell'omonimo forte militare.



foto n°1 – *cava di marmo portoro "Cavetta" – indicazione dell'imbocco alla cava sotto la strada del Muzzerone*

L'attuazione del progetto approvato ovvero dell'Autorizzazione Regionale n°287 del 09/03/2001, prevede il recupero ambientale del sito ed il contemporaneo recupero dell'unico imbocco/accesso al bacino estrattivo.
Come noto, la vigente normativa in materia di sicurezza e salute dei lavoratori nelle attività estrattive (D.Lgs.n°624/96) all'art.54 prevede che entro il 3 dicembre 2003 le attività estrattive in sotterraneo siano dotate di almeno due imbocchi che garantiscano la via d'uscita all'esterno dei lavoratori.

via D. Manin 9-19121 La Spezia - tel. e fax 0187738540-email:spglb@tin.it
cod. fis. BRD LNZ 67P23 E463K - p.ta I.V.A. 00954430112

L'ampliamento della delimitazione dell'area di cava del Piano Territoriale delle Attività di Cava consentirebbe il recupero di un imbocco presente in zona sottostante alla strada del Muzzerone collegato internamente alle zone d'estrazione in direzione del filone marifero.


Tale imbocco è attualmente raggiungibile tramite un tracciato sterrato che andrà adeguato alle necessità operative.

Il recupero/utilizzo di tale imbocco garantirebbe il soddisfacimento di quanto richiesto dalla normativa di cui al D.Lgs.624/96 suddetto.

L'individuazione dell'area della quale è richiesta la variante al Piano Territoriale delle Attività di Cava, è indicato nella cartografia di cui alla Scheda n°106 allegata alla presente.

La Spezia martedì 29 luglio 2003

geom. Lorenzo Bardelli

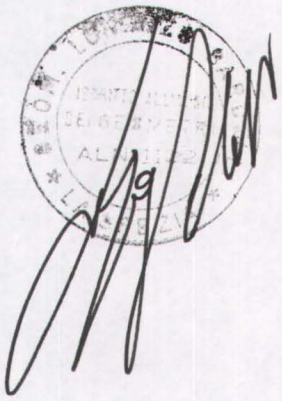

via D. Manin 9-19121 La Spezia - tel. e fax 0187738540-email:*spglb@tin.it*
cod. fis. BRD LNZ 67P23 E463K - p.ta I.V.A. 00954430112

L.R. 30 Dicembre 1993, n. 63

SCHEDA N. 106

624

SCHEDA DI PROGETTO
CAVE

REGIONE LIGURIA

GIUNTA REGIONALE

Il Dirigente
(Dr. Mi... Sale)

1. INDIVIDUAZIONE

ATTUALE

CAVA: CAVETTA


SIGLA: 22 SP

■ LOCALIZZAZIONE

Comune	Portovenere
Località	Muzzerone
C.T.R. scala 1: 10.000	248–100
Tav. P.T.	50

PROVINCIA: GE | SV | IM | ~~SP~~

CARTOGRAFIA. Stralcio C.T.R. con individuato limite zonizzazione di P.T.

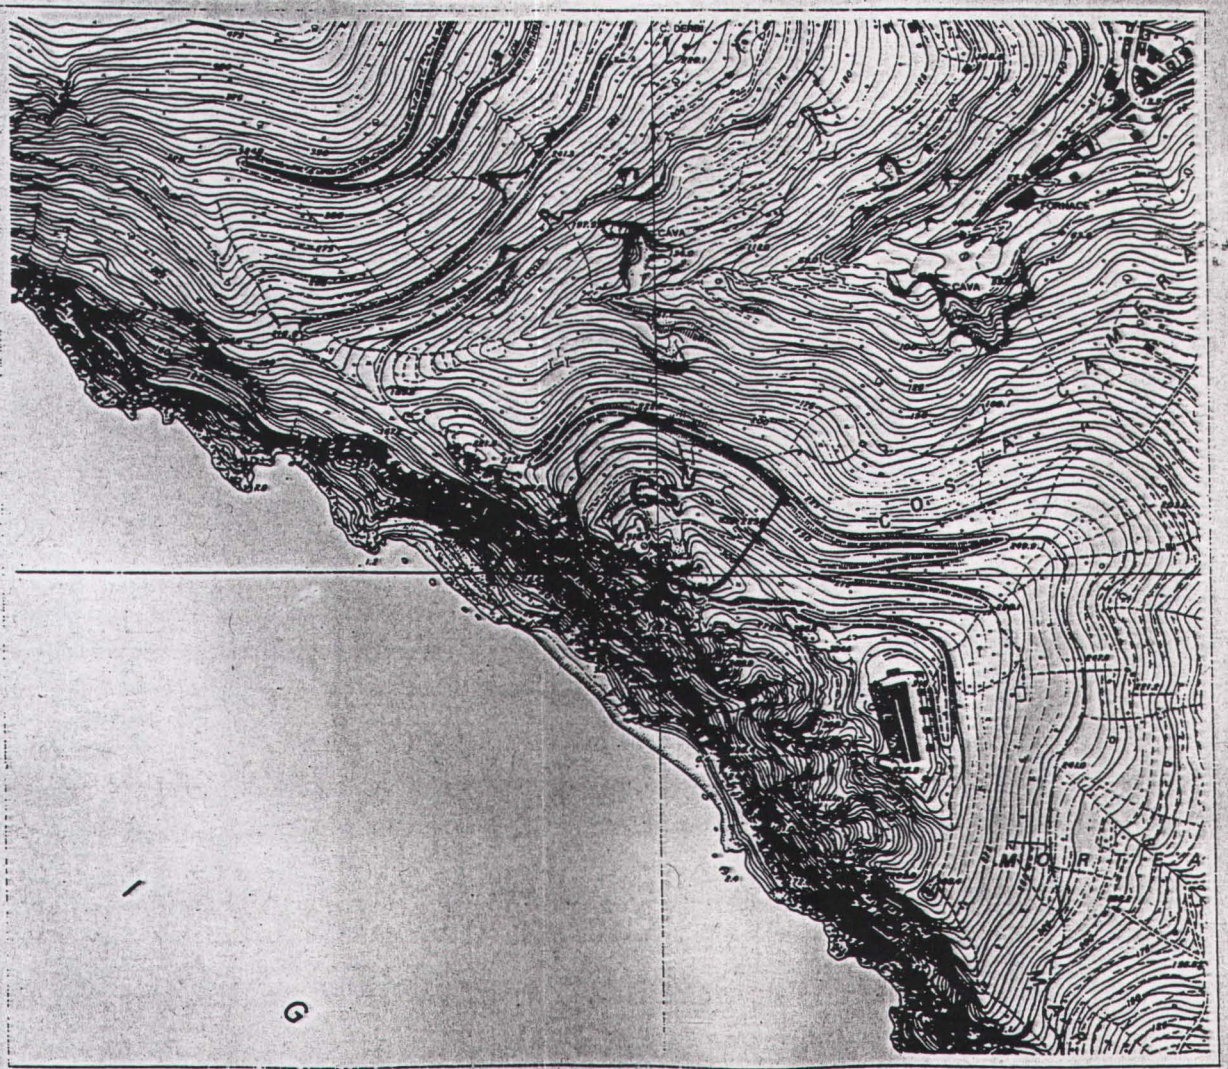

SCALA 1: 10.000

note:

SCHEDA DI PROGETTO
CAVE

REGIONE LIGURIA

GIUNTA REGIONALE

Il Dirigente
(Dr. Mi[illegible] Sale)

1. INDIVIDUAZIONE

VARIANTE

CAVA: CAVETTA


SIGLA: 22 SP

■ LOCALIZZAZIONE

Comune	Portovenere
Località	Muzzerone
C.T.R. scala 1: 10.000	248–100
Tav. P.T.	50

PROVINCIA: GE | SV | IM | ~~SP~~

CARTOGRAFIA. Stralcio C.T.R. con individuato limite zonizzazione di P.T.

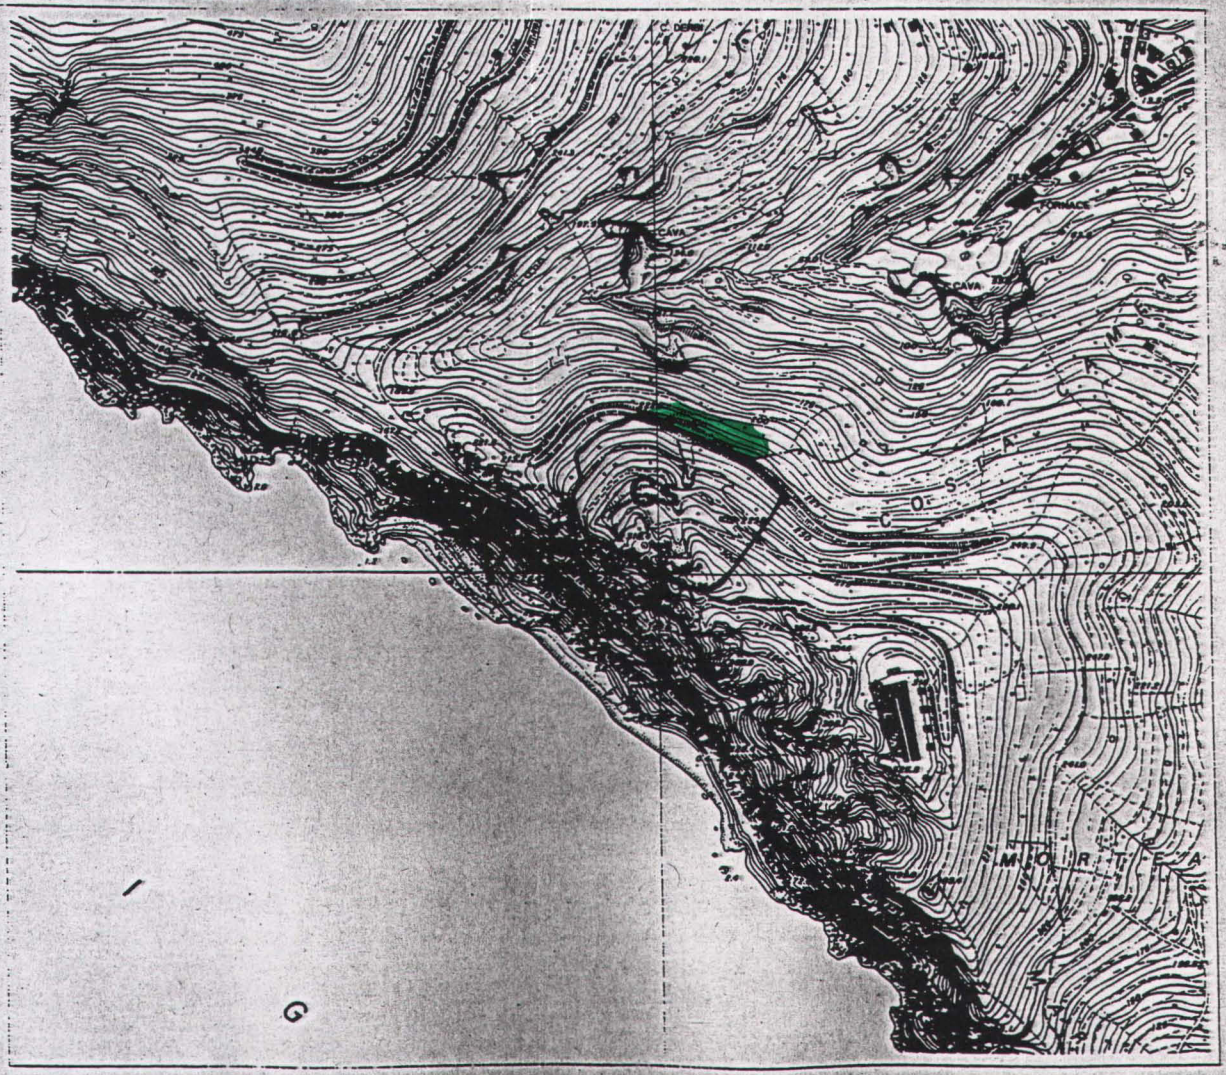

SCALA 1: 10.000

note:

SCHEDA DI PROGETTO
CAVE

REGIONE LIGURIA

GIUNTA REGIONALE

Il Dirigente
(Dr. Michele Selle)

1. INDIVIDUAZIONE

RAFFRONTO

CAVA: CAVETTA


SIGLA: 22 SP

LOCALIZZAZIONE

Comune	Portovenere
Località	Muzzerone
C.T.R. scala 1: 10.000	248–100
Tav. P.T.	50

PROVINCIA: GE | SV | IM | ~~SP~~

CARTOGRAFIA. Stralcio C.T.R. con individuato limite zonizzazione di P.T.

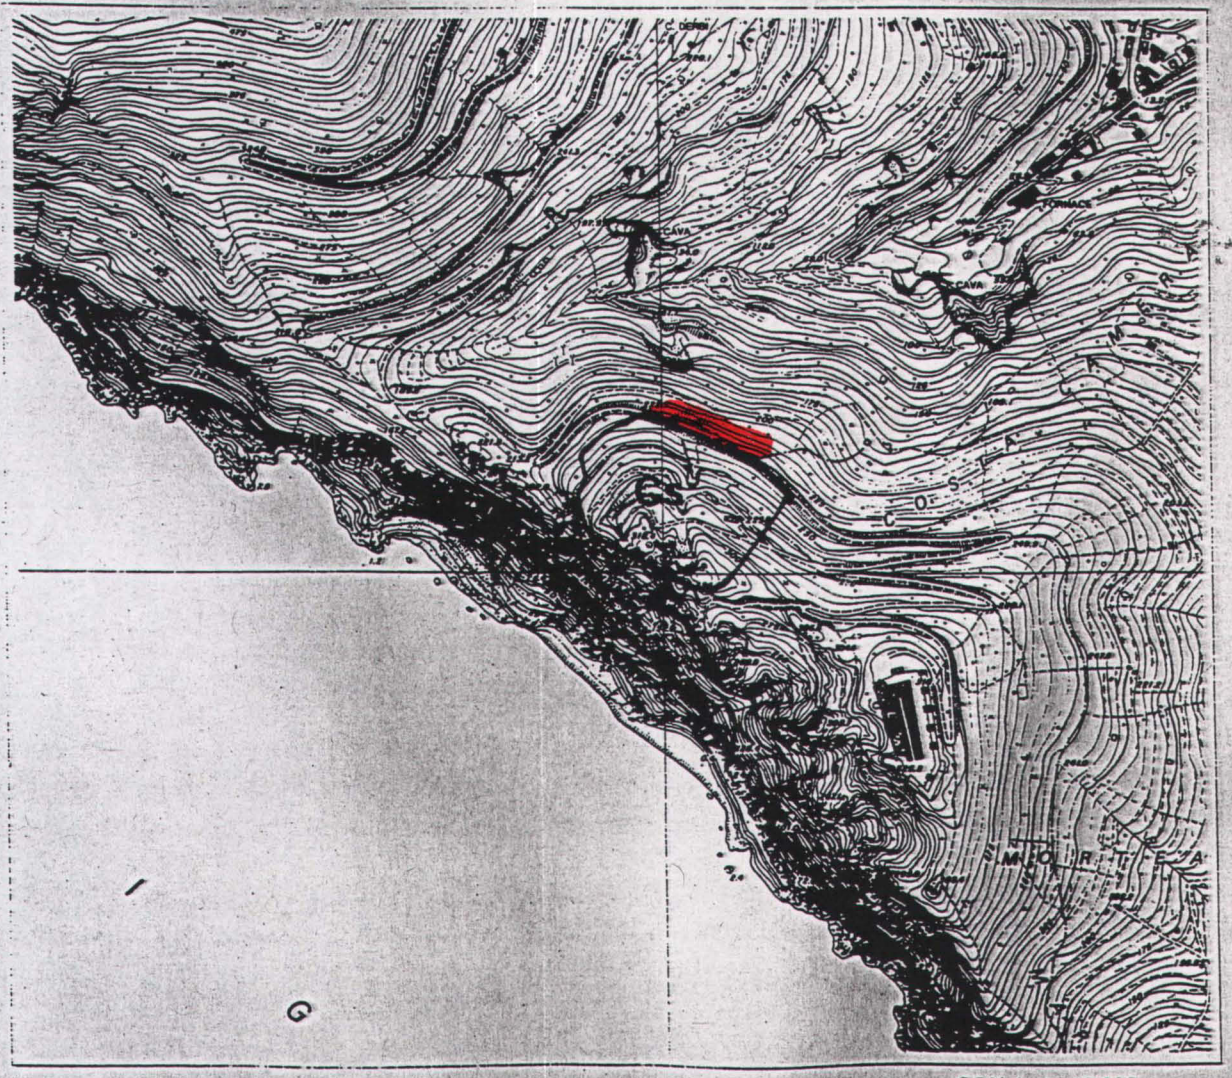

SCALA 1: 10.000

note:

635

2. REGIME NORMATIVO

Il Dirigente
(Dr. Mirche [illegible])

Tipo di cava:

- ☐ cava di TIPO A
- ☐ cava di TIPO B
- ☒ cava di TIPO C (**)
- ☐ cava di TIPO D
- ☐ cava di TIPO E
- ☐ nuova localizzazione

3. MATERIALI

■ TIPOLOGIA DEL MATERIALE E SUO UTILIZZO PREVALENTE

marmo portoro utilizzato per rivestimenti interni, oggettistica, particolari architettonici

■ CARATTERI DELLA COLTIVAZIONE

Sistema di coltivazione:

- ☒ a cielo aperto
- ☒ in sotterraneo

Modalità di coltivazione:

- ☐ fronte unico
- ☐ a imbuto
- ☐ a gradoni
- ☐ a fossa
- ☒ a sistemi misti (*)

Sistema di abbattimento:

- ☒ con esplosivo
- ☒ meccanico
- ☐ altri metodi

note: (*) per la parte a cielo aperto: gradoni a fossa
(*) per la parte in sotterraneo: vuoti e pilastri abbandonati
(**) per la parte a cielo aperto

626

4. PARAMETRI URBANISTICI

Il Dirigente
(Dr. Mario Sala)

■ VIABILITA' DI COLLEGAMENTO

si conferma la viabilità esistente

■ PARAMETRI EDILIZI PER I FABBRICATI DI SERVIZIO

sono consentiti interventi di manutenzione ordinaria e straordinaria sulle volumetrie esistenti

note:

SCHEDA N. 106

627

5. DISPOSIZIONI PARTICOLARI

Il Dirigente
(Dr. Mauro Sole)

Cava ricadente di un'area individuata come di interesse carsico, ai sensi della L.R. 3 aprile 1990, n. 14, con D.G.R. n. 6665 del 23.9.1994.

note:


REGIONE LIGURIA

REGIONE LIGURIA

PIANO TERRITORIALE DI COORDINAMENTO PAESISTICO

ASSETTO GEOMORFOLOGICO

QUADRO D'UNIONE

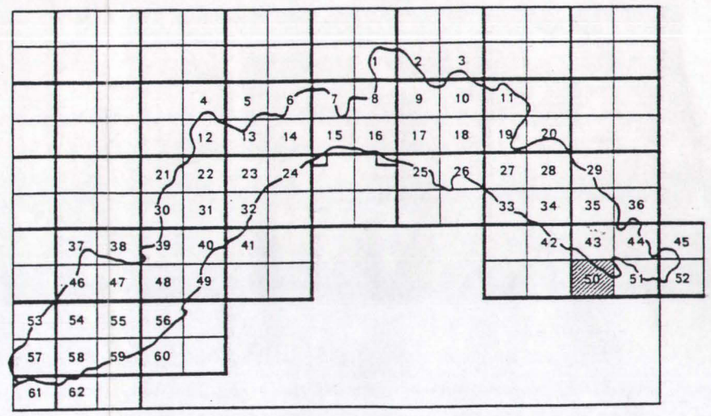

SCALA 1:25000

TAV. 50

AMBITI TERRITORIALI

93 - CINQUE TERRE

94 - PORTOVENERE


REGIONE LIGURIA

REGIONE LIGURIA

PIANO TERRITORIALE DI COORDINAMENTO PAESISTICO

ASSETTO VEGETAZIONALE

QUADRO D'UNIONE

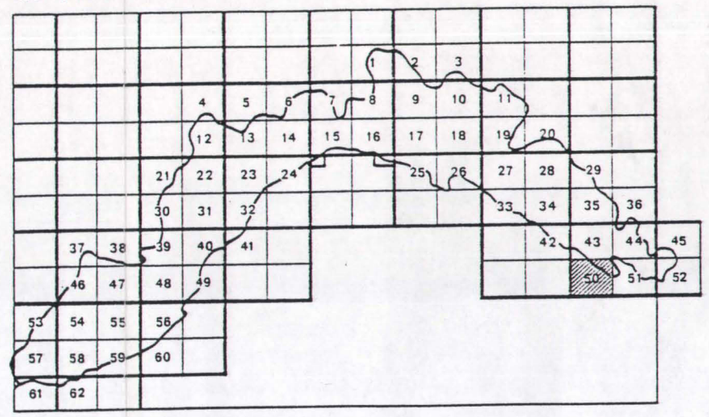

SCALA 1:25000

TAV. 50

AMBITI TERRITORIALI

93 - CINQUE TERRE

94 - PORTOVENERE